




Plan 5 +10.000

Plan 4 +7.100

Plan 3 +11.750

Plan 2 +16.150

Plan 1 +10.000

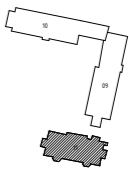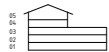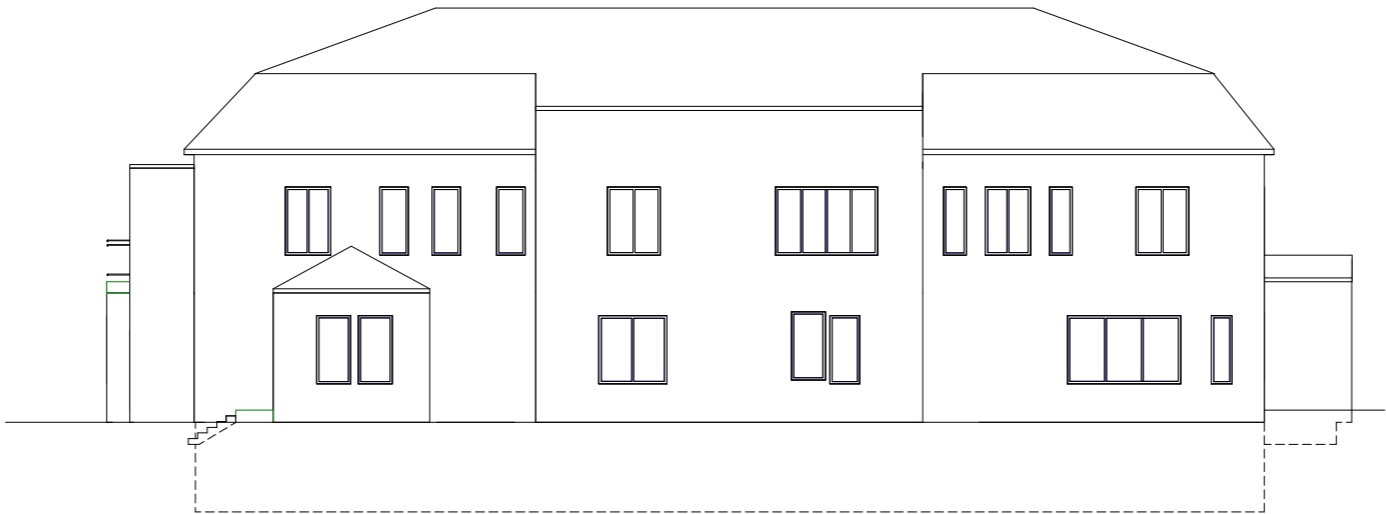

RELATIONSHANDLING			
VÄSTRA GÖTALANDSREGIONEN VÄSTFASTIGHETER			
11	Alingsås lasarett	11	Byggnad 11
2100	11	11	11
PROJEKTERAD AV	PROJEKTERAD AV	PROJEKTERAD AV	PROJEKTERAD AV
2021-07-07	2021-07-07	2021-07-07	2021-07-07
FASAD NORR			
UTSKRIFTENS SKALA	UTSKRIFTENS SKALA	UTSKRIFTENS SKALA	UTSKRIFTENS SKALA
1:100	1:100	1:100	1:100
A-40-3-01			

OMRÅDE: 1 - Västfastigheter
FASTIGHET: 2100 - Alingsås lasarett
BYGGNAD: 11 - Byggnad 11
BYGGNAD POPULÄRNAMN: 11
PLAN: -
FLIK: Arkitekt
DOKUMENT ID: 11161872
DOKUMENT NR: A-40-3-01
BESKRIVNING: FASAD NORR
ORIGINALETS SKALA: 1:100

RIT. DATUM: 2021-07-07
REV. DATUM: --

UTSKRIFTENS SKALA: 1:200
UTSKRIFTENS DATUM: 2025-08-20
UTSKRIFTSFORMAT: A3

