




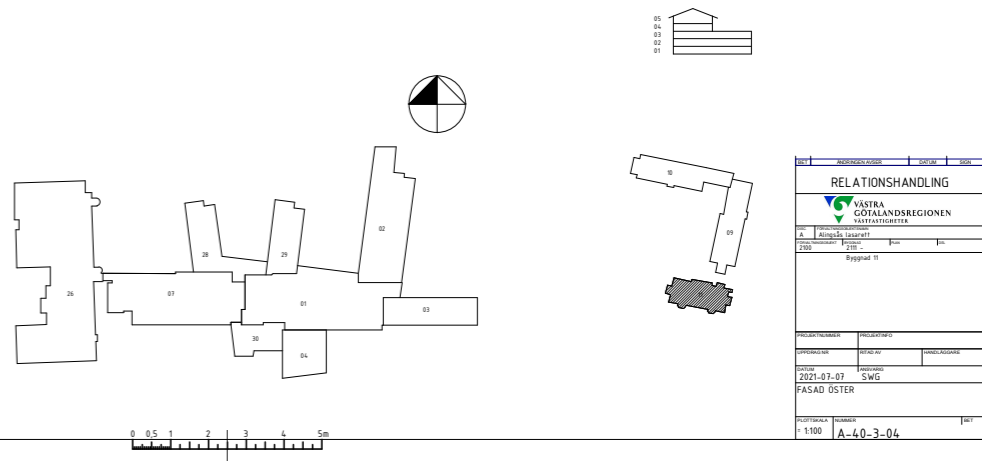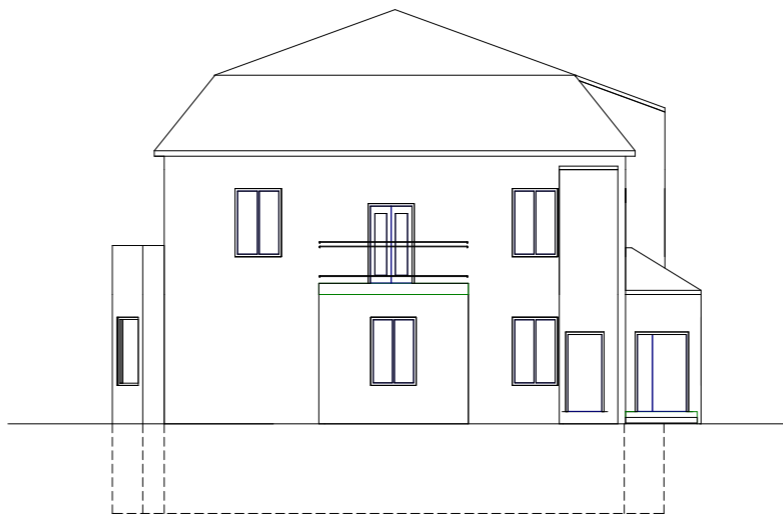

RELATIONSHANDLING					
A	Alingsås Lasarett		B		
2100	Byggnad 11				
Byggnad 11					
PROJEKTHANDLING					
UTSKRIFTENS DATUM					
2021-07-07					
FASAD ÖSTER					
UTSKRIFTENS SKALA					
1:100					
A-40-3-04					
BILAGA					



OMRÅDE: 1 - Västfastigheter
FASTIGHET: 2100 - Alingsås lasarett
BYGGNAD: 11 - Byggnad 11
BYGGNAD POPULÄRNAMN: 11
PLAN: -
FLIK: Arkitekt
DOKUMENT ID: 11161870
DOKUMENT NR: A-40-3-04
BESKRIVNING: FASAD ÖSTER
ORIGINALET SKALA: 1:100

RIT. DATUM: 2021-07-07
REV. DATUM: --

UTSKRIFTENS SKALA: 1:200
UTSKRIFTENS DATUM: 2025-08-20
UTSKRIFTSFORMAT: A3