



fasad sydöst




fasad nordöst

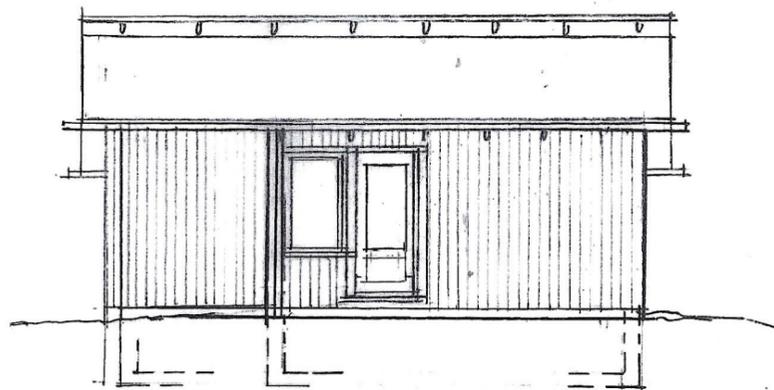

fasad nordväst


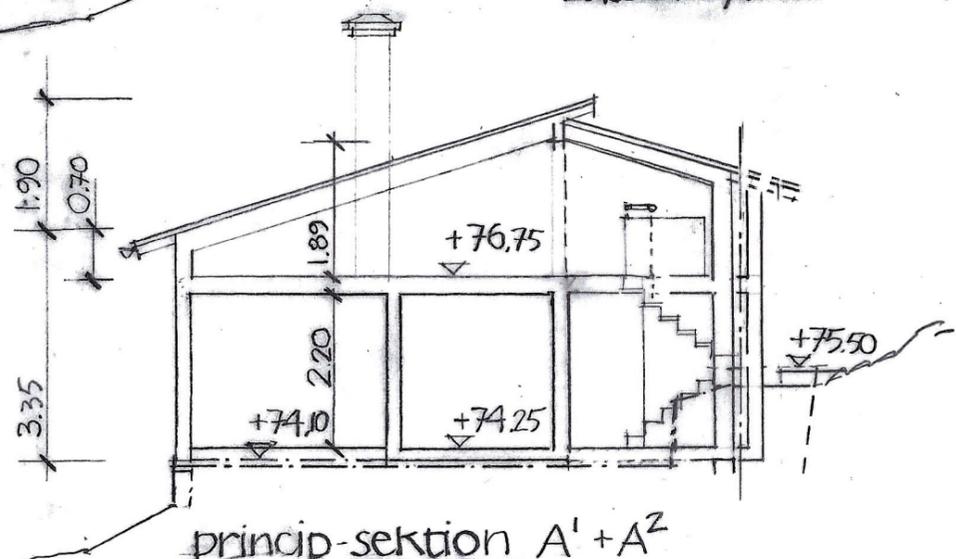


princip-sektion A' + A2
plan bottenvåning

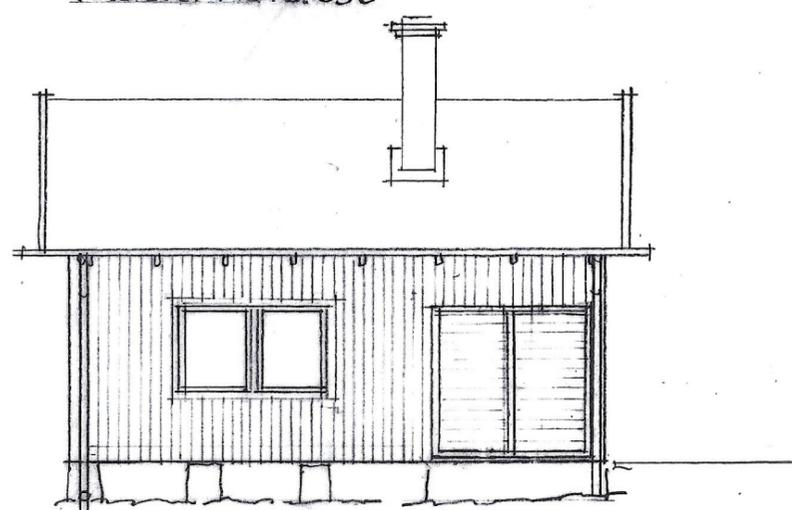

fasad sydväst

plan övervåning

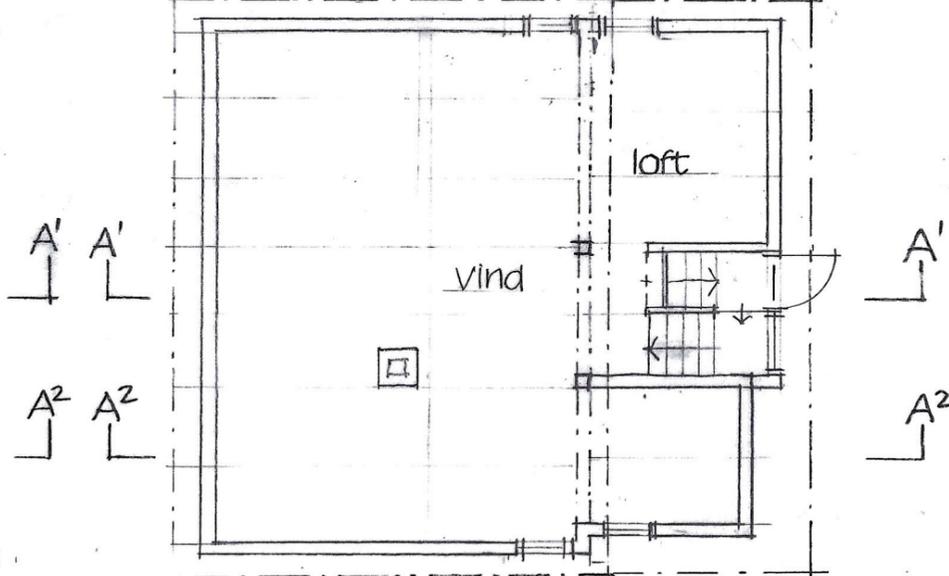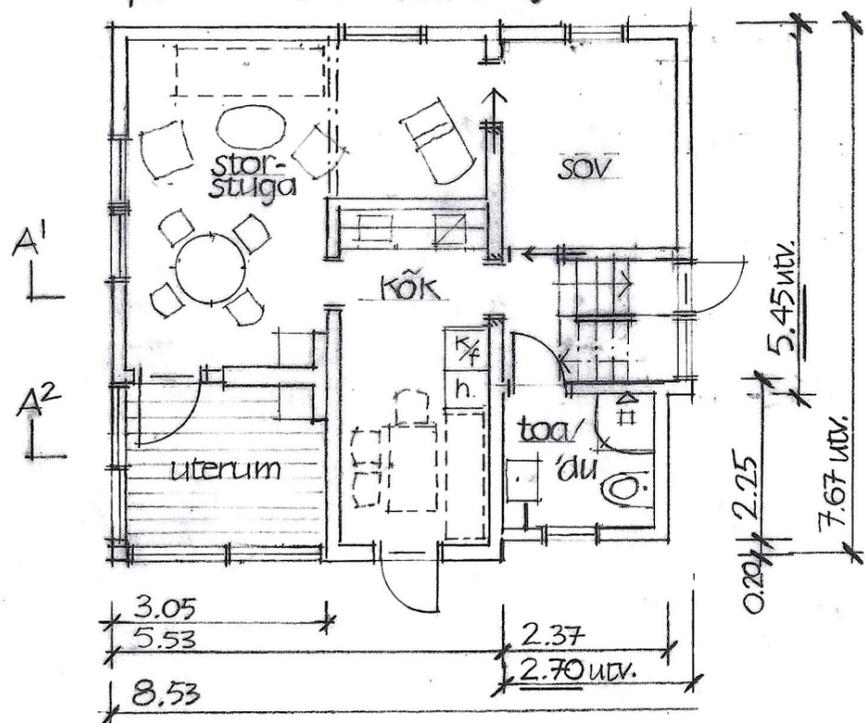

rumshöjder
↑ H=0.30
↑ H=1.35
↑ H=1.10
↑ H=1.65
↑ H=1.89
↑ H=1.10
↑ H=1.30

RELATIONS-RITNING

~~BYGGANMÄLAN~~

Holmängen 1:48
Alingsås kommun

Tillbyggnad 15 kvm ("attefallsregeln")
planer, fasader, sektion (-er)
skala 1:100

20 juni 2023
~~29 januari 2021~~
arkitekt Hans Grönlund (msa)
tel: 0736.58 22 94

skala 0 1 2 3 4 5 m