




fasad sydöst

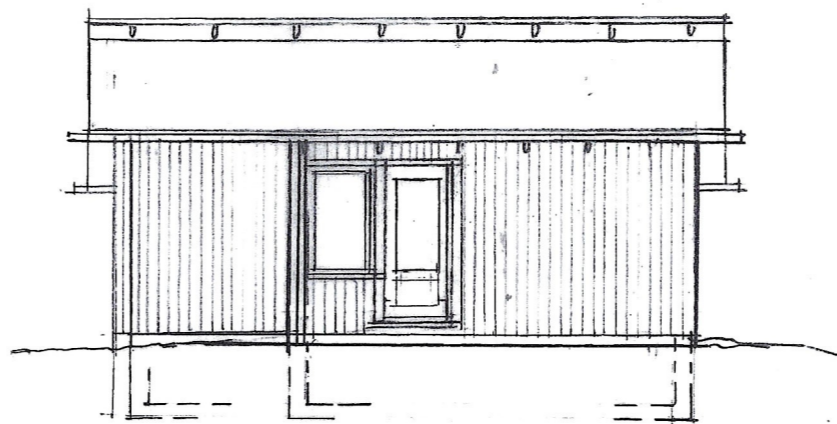


fasad nordöst

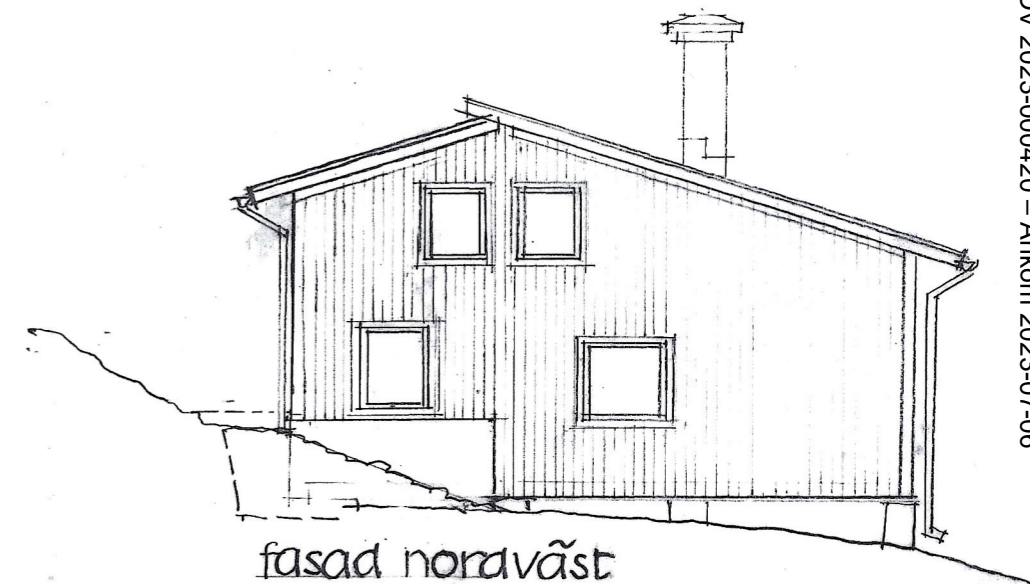

fasad nordväst


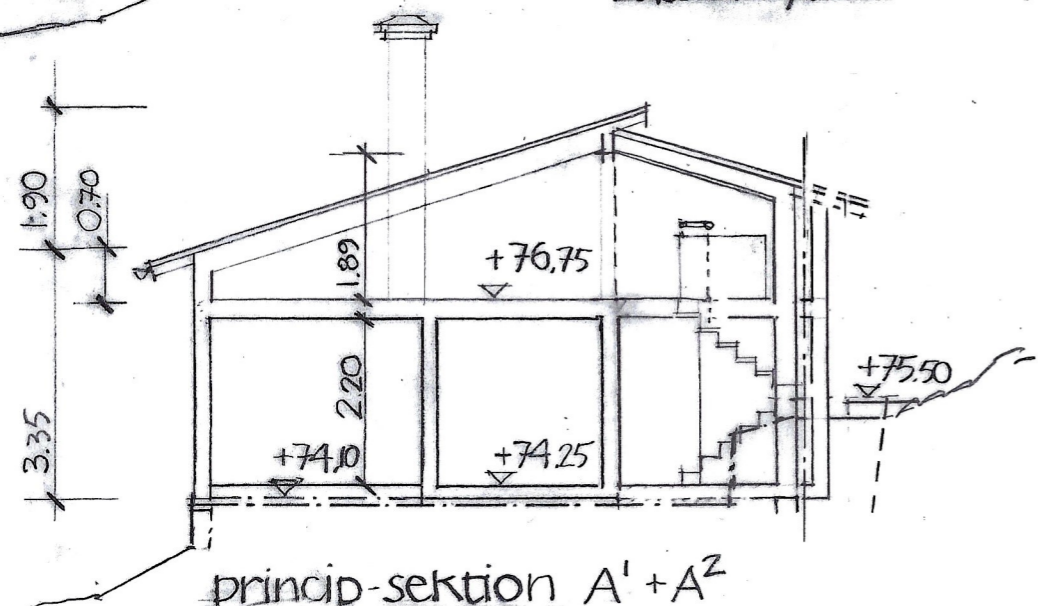


princip-sektion A' + A2  
plan bottenvåning

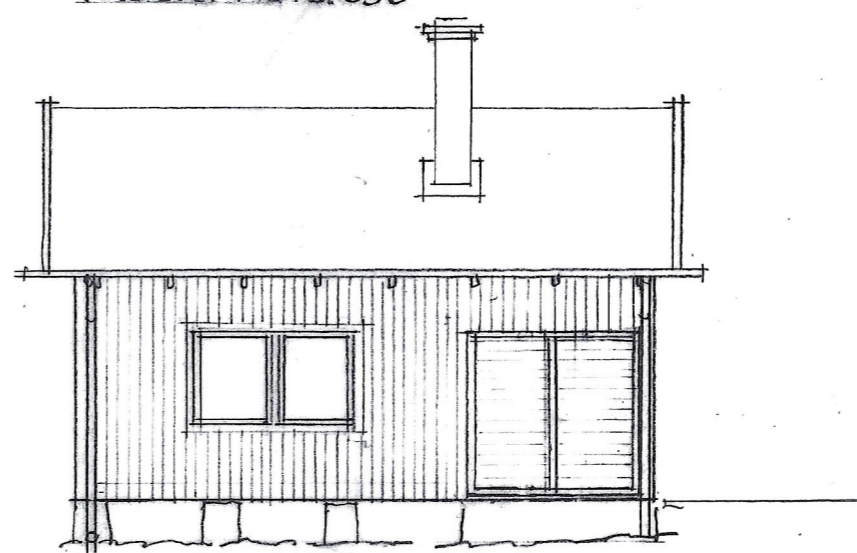

fasad sydväst

plan övervåning

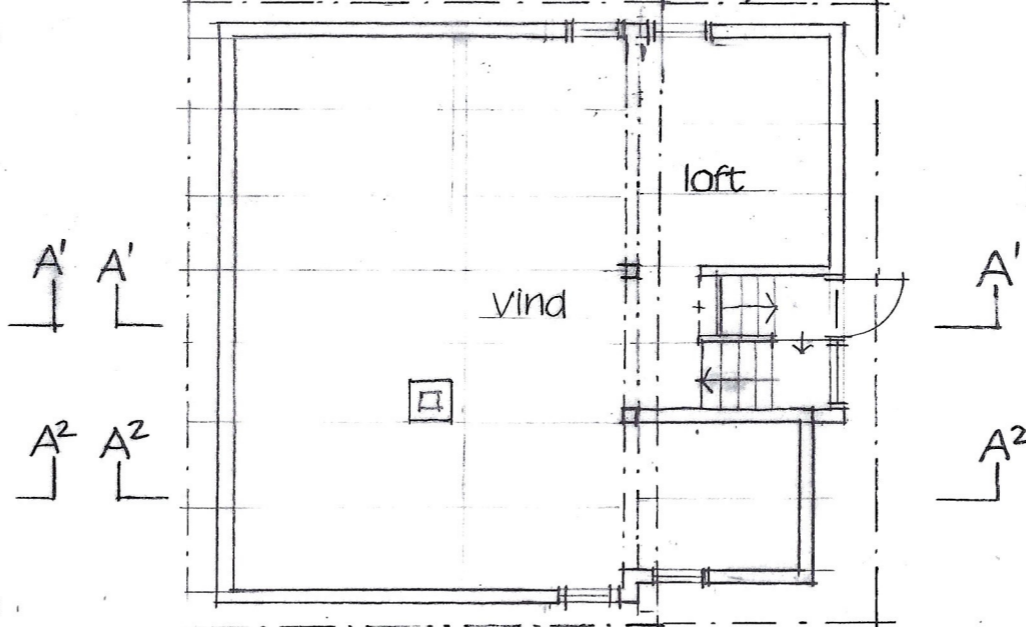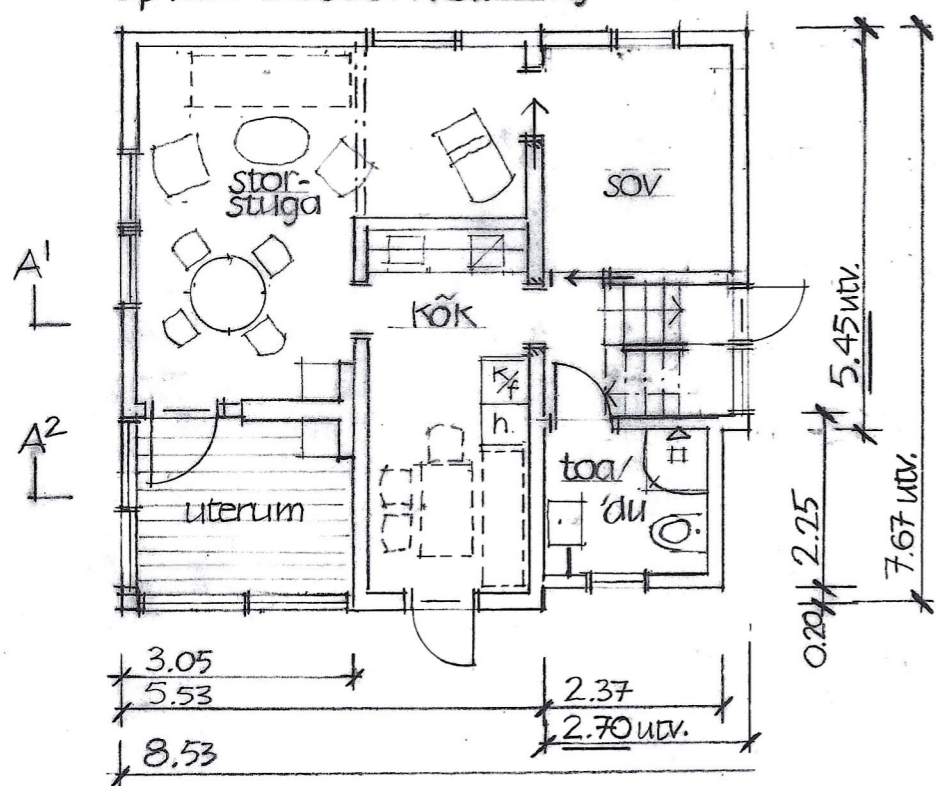

rumshöjder  
↑ H=0.30  
↑ H=1.35  
↑ H=1.10  
↑ H=1.65  
↑ H=1.89  
↑ H=1.10  
↑ H=1.30

### RELATIONS-RITNING

### ~~BYGGANMÄLAN~~

Holmängen 1:48  
Alingsås kommun

Tillbyggnad 15 kvm ("attefallsregeln")  
planer, fasader, sektion (-er)  
skala 1:100

20 juni 2023  
~~29 januari 2021~~  
arkitekt Hans Grönlund (msa)  
tel: 0736.58 22 94

skala 0 1 2 3 4 5 m