




FASAD MOT NORDVÄST

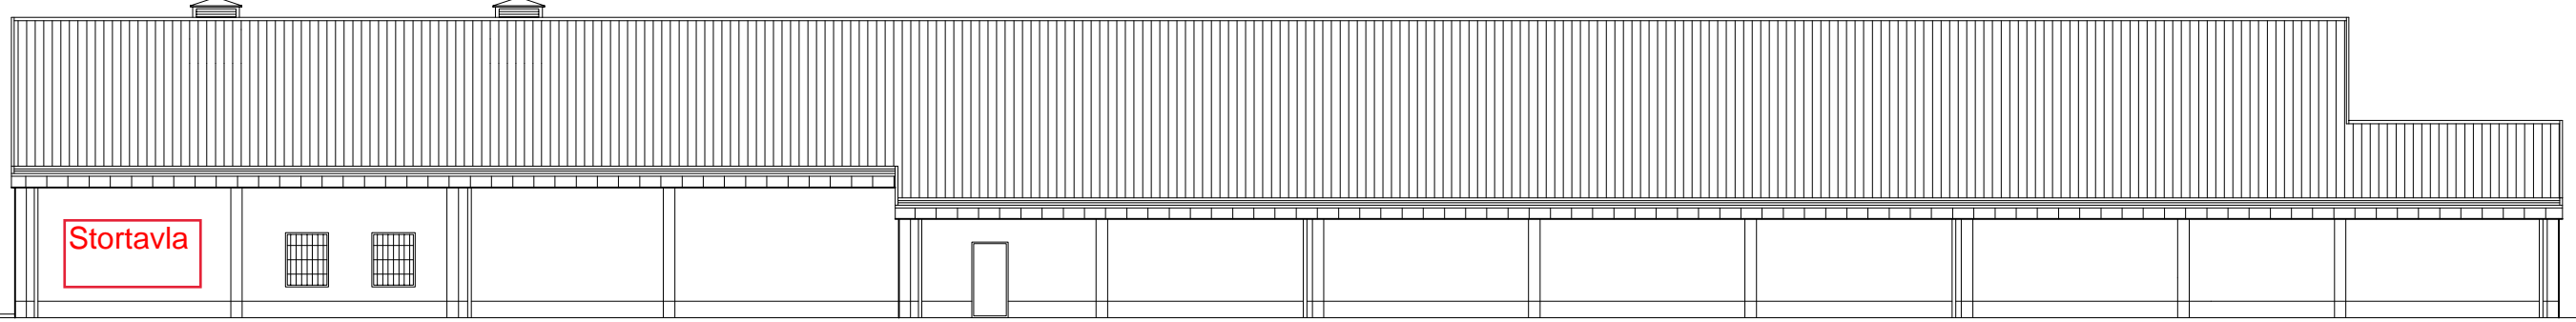


FASAD MOT SYDÖST

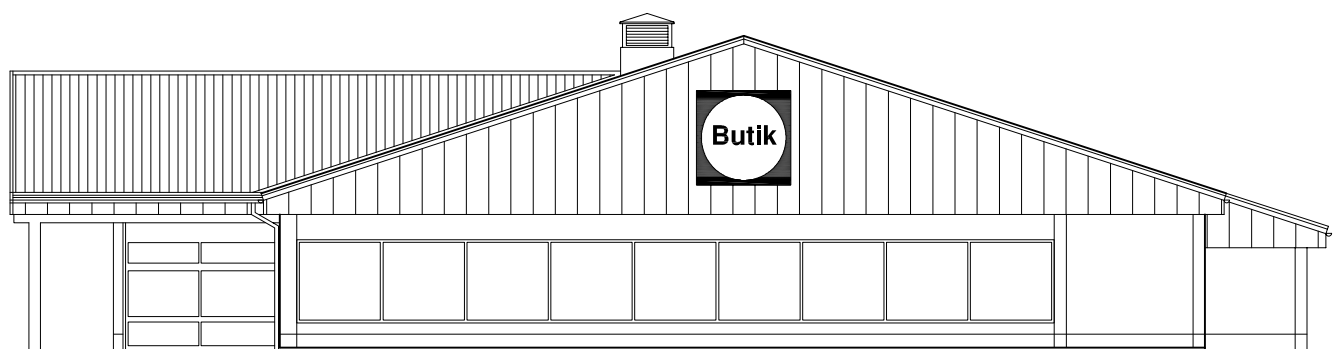

FASAD MOT SYDVÄST

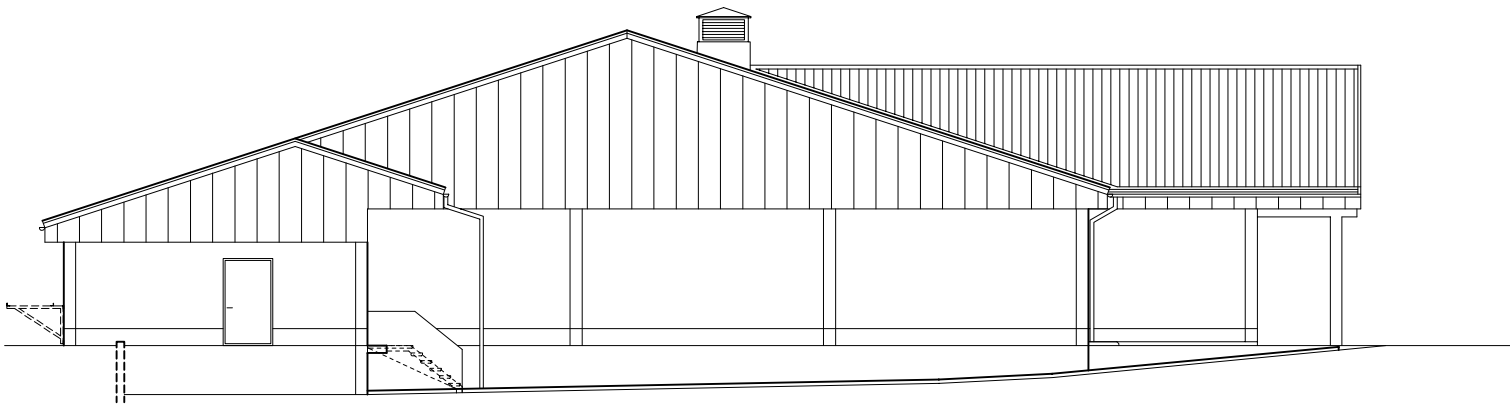

FASAD MOT NORDÖST

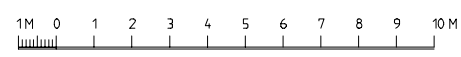

RELATIONSHANDLING		ER	2005-05-16
BET	ANT	ÄNDRINGEN AVSER	SIGN DATUM
RELATIONSHANDLING			
ALINGSÅS/217			
<b>arkitektgården</b>			
<small>Box 13, Norra Kaserngatan 2, 291 21 Kristianstad          Tel 044-12 30 70, Fax 044-10 25 44          e-mail: info@arkitektgarden.nu</small>			
UPPDRAG NR	RITAD AV	HANDLÄGGARE	
6472	RH	HCS	
DATUM	ANSVARIG		
2004.03.31	G. SCHOTT		
ALINGSÅS NOLBY 37-6, ALINGSÅS/NOLBYPLAN			
NYBYGGNAD AV LIVSMEDELSBUTIK			
FASADER			
SKALA	NUMMER	BET	
1:100/A1	A03:03		