


- ### FÖRKLARINGAR
- Befintlig inmätt markhöjd
 - +55.00 Foreslagen höjd
 - A1 Asfalterad yta
 - Foreslagen Spilvattenledning
 - Foreslagen Tryckspilvattenledning
 - Foreslagen Vattenledning
 - Foreslagen Dagvattenledning
 - Foreslagen dräneringsledning 110
 - Ränstensström 400 med sandfång
 - Kansten i betong, Spikna typ B
 - Kansten i betong, Spikna typ T
 - Ks2

AT-Yta, överbyggnad
 50mm ABT
 80mm Betlager kross 0-32
 370mm Förstärkningslager 0-90
 Geotek N3 (vid behov)

Koordinatsystem: SWEREF99 12 00
 Höjdsystem: RH2000

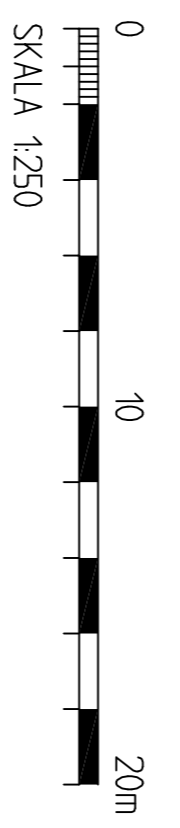

BET ANT ANORDNING AVSE DATUM SIGN
 RELATIONSHANDLING 20200903

HEDIN BIL
 ALINGSÅS



A	Arch-Poll AB	Tel. 0763-94550
K	Vara Byggnads AB	Tel. 0512-33263
VS	Åt Infrastructure AB	Tel. 072-7143538
E	Kåbe-konsult AB	Tel. 073-9851344
M	Vara Harkkonen AB	Tel. 070-7955914
UPDRAGS NR	RITAD AV	HANDLAGARE
990207	ANSVARIG	Magnus Stensson
DATUM		
2020-01-31		

NYBYGGNAD AV BILLHALL

Kv SWEDJAN 19822
 MARKPLANERINGSPÅN

SKALA 1:200 (A1)
 1:400 (A3)

RITNINGSNUMMER 1840-01