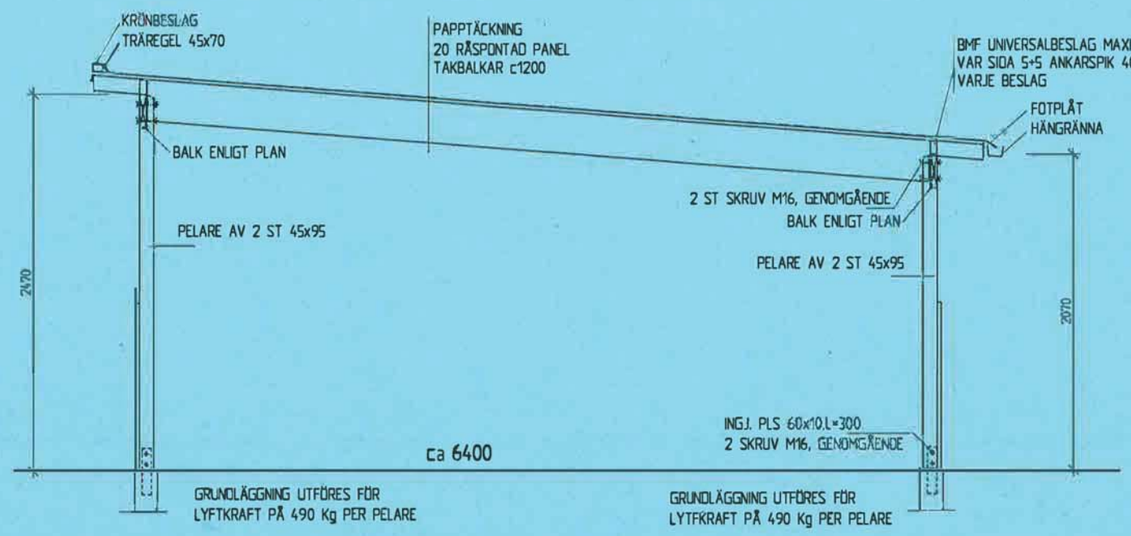

SEKTION 1---1
GARAGE TYP 1

Sektion Carport 3 och 4

ALINGSÅS KOMMUN
Inkommet
2017-12-04
Diarienr: 2017-0752

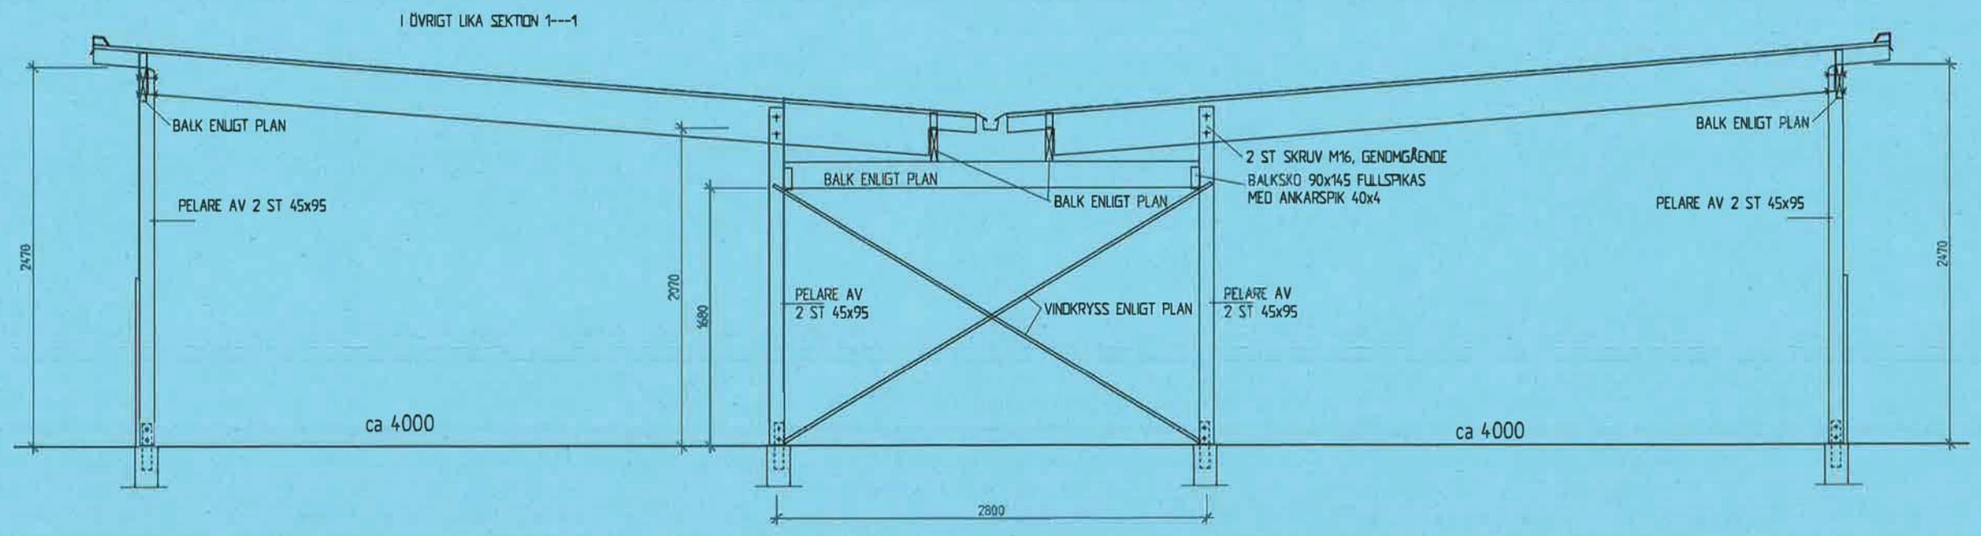

SEKTION 3---3
GARAGE TYP 2, GAVLAR

Sektion Carport 1 och 2
Stomplan på separat blad

Reviderad 2017-12-02
Reviderad 2017-11-06

REV	ANT	ÄNDRINGEN AVSER	SIGN / DATUM

PEAB

Brf. LINET
Kv LINET 2
ALINGSÅS KOMMUN

A	SWECO PPNB Arkitekter AB	
K	Sycon Teknikkonsult AB	
V	Bo Löfdahl AB	
E	Elplanering AB	
M	Macklakryck AB	
S	XX	
Y	XX	

RELATIONSHANDLING

BOSTÄDER

SYCON

SYCON TEKNIKKONSULT AB,
Box 608
541 29 Skövde
TEL NR: 0500-44 49 00
FAX NR: 0500-44 49 01

UPPDRAGSNUMMER	RITAD AV	HANDLÄGGARE
123862	IG	H. CARLSSON

DATUM: 2002-11-22
ANSVARIG:

GARAGE OCH SOPSTATION

SEKTIONER

SKALA	RITNR	RÄT
A1 1:20 A3 1:40	K33-04-82	

Denna handling får inte utan Sycons skriftliga tillstånd kopieras, reproduceras, utlånas till annat än bolag till vilket Sycon har avtal om att leverera ritningar och handlingen får inte användas för annat ändamål än vad som framgår av avtalet.


